



給水装置工事時の提出書類

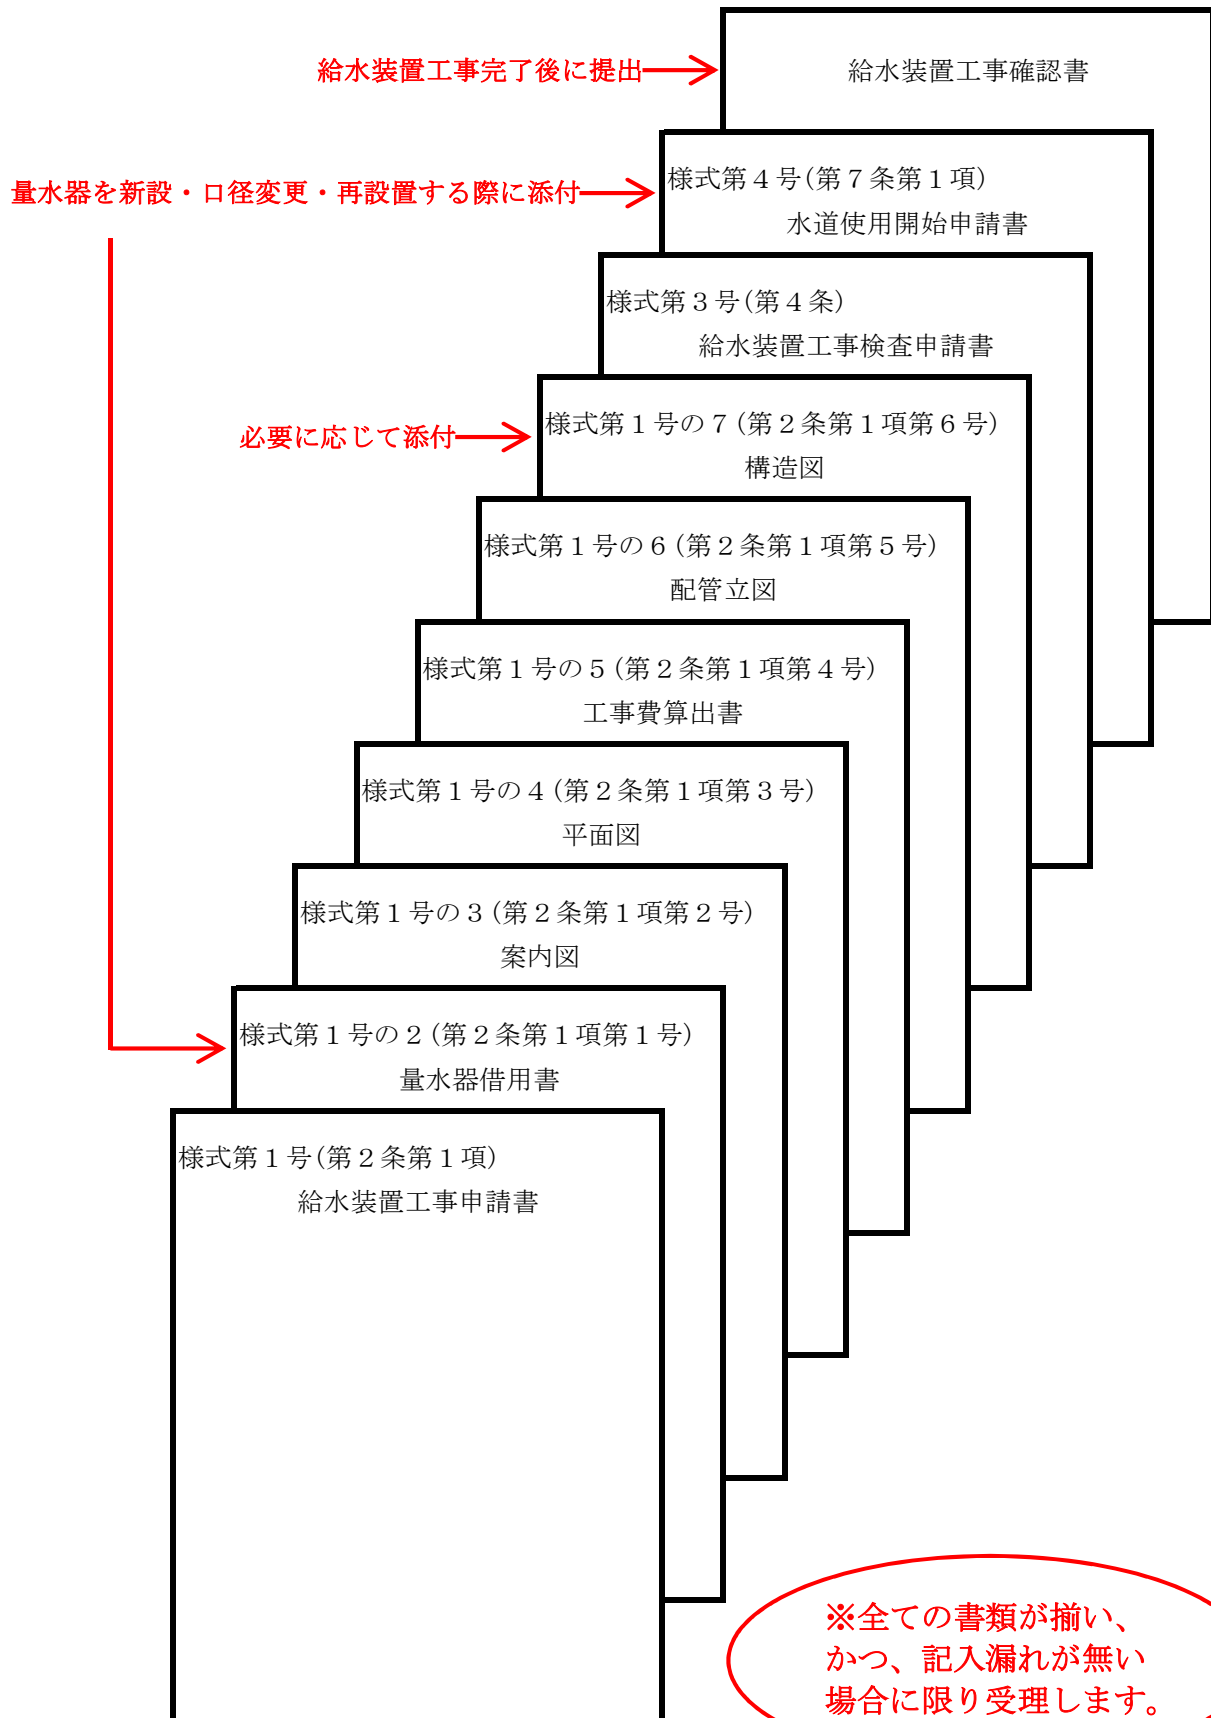

給水装置工事時のチャート図

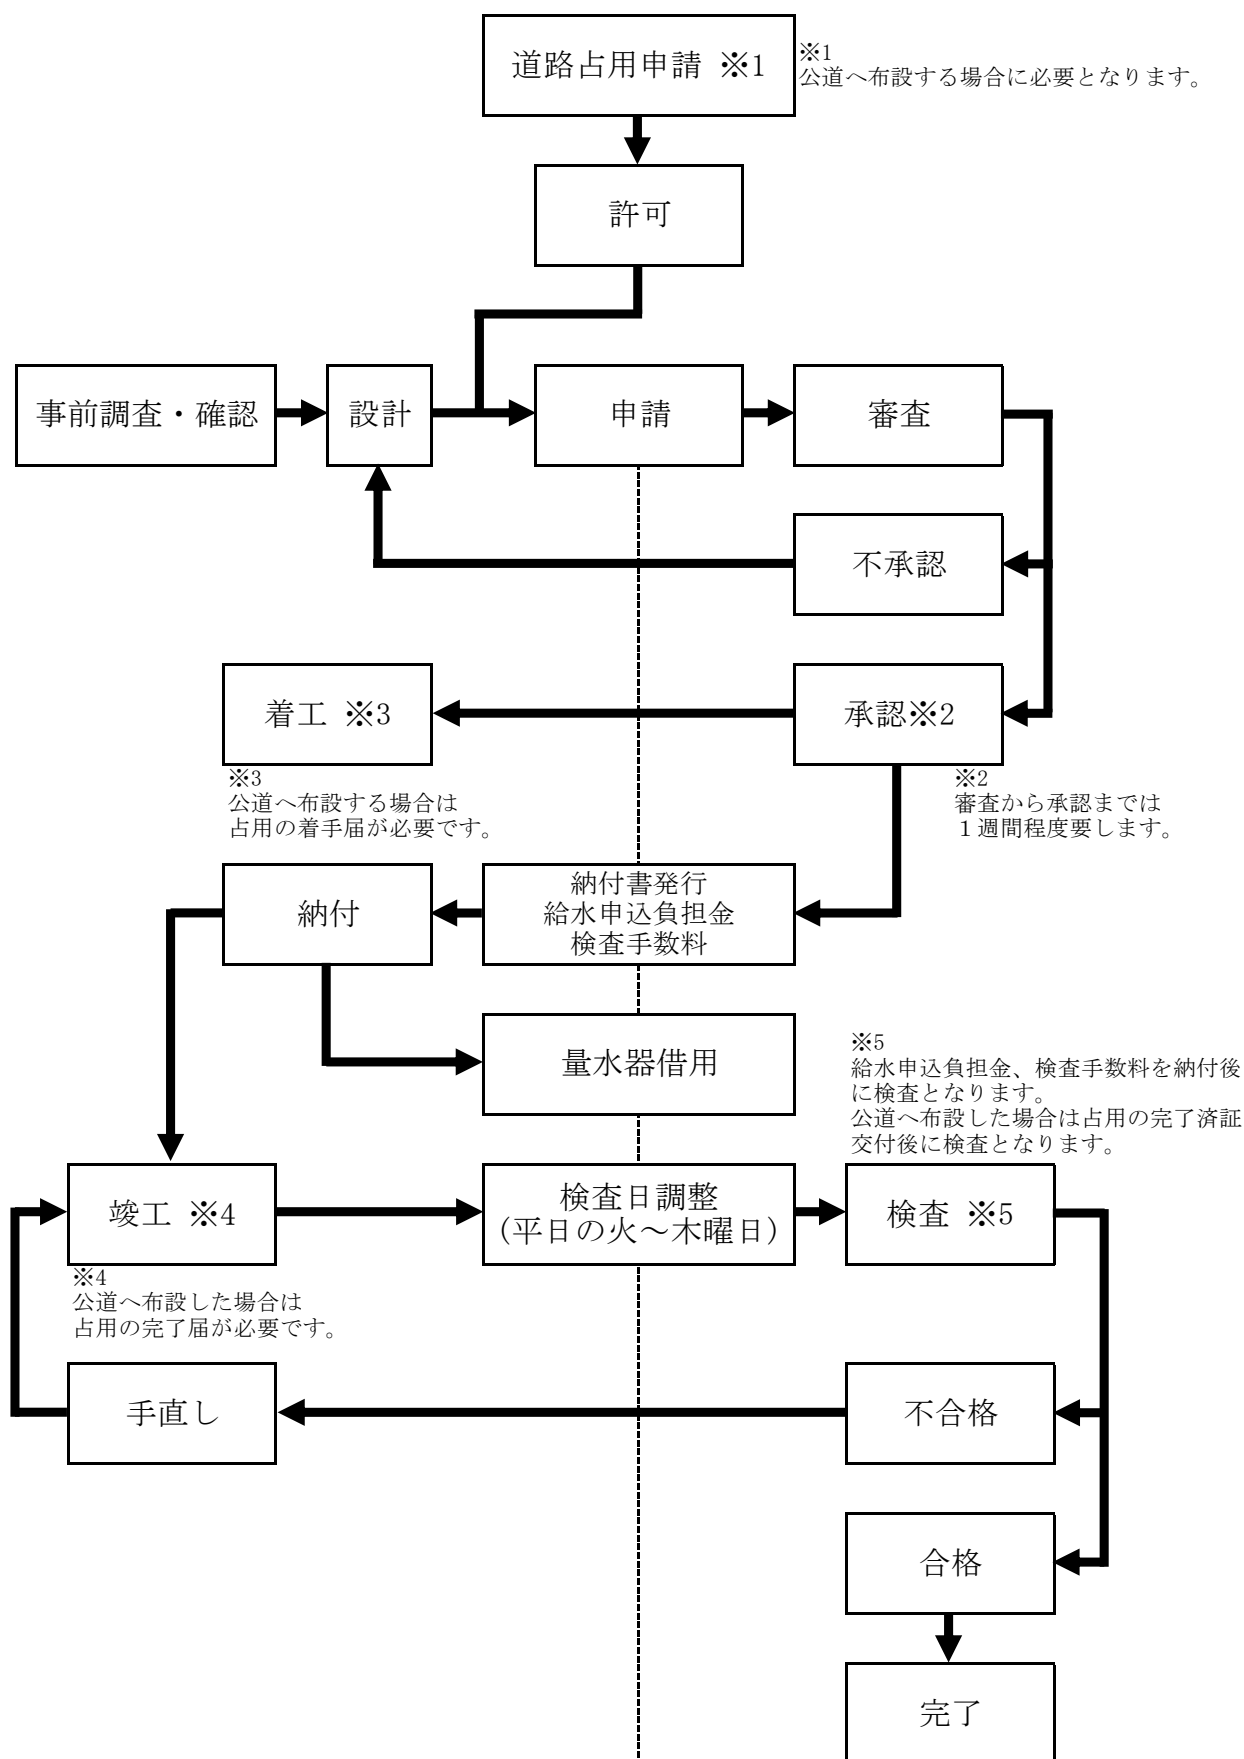

※詳細については、水道課へお問い合わせ下さい。

【記載例】

工事着手14日前までに申請すること。

様式第1号（第2条第1項）

給 水 装 置 工 事 申 請 書

申請の日付を記入

〇〇年△△月□□日

水道事業管理者

八街市長 北 村 新 司 様

申請者 住所（所在地）

千葉県八街市八街ほ35番地29

氏名（名称及び代表者氏名）

ヤチマダ タロウ
八 街 太 郎

八街

電話番号 043-443-0677

八街市給水条例第4条第1項の規定により給水装置工事を施工したいので、次のとおり申請します。

工 事 区 分	1 新設 2 増設 3 改造 4 修繕 5 撤去						
使 用 者	住 所	千葉県八街市八街ほ35番地29					八街
	氏 名	八街 太郎					
工 事 場 所	八街市 大木671番地						
工事予定期間	〇〇年△△月□□日 ～ 〇〇年△△月□□日						
施 工 者	株式会社 榎戸水道			主任技術者		水野 節水	
給 水 方 式	1 直結	2 受水槽	種 類	1 専用	2 共用	3 私設消火栓	口 径 20mm
用 途	1 家事用 2 営業用 3 工業用 4 官学病院用 5 消火栓 6 その他（臨時）						
利 害 関 係 人 の 承 諾	土地所有者	住 所	申請者以外に所有者がいる場合、承諾を得ること。 （借地、借家、他人の土地、他人の給水装置を使用するとき） ※内容によっては別途承諾書関係を添付して頂きます。				印
		氏 名					印
	家屋所有者	住 所					印
		氏 名					印
	給 水 装 置 所 有 者	住 所					印
		氏 名					印
添 付 書 類	1 量水器借用書 2 案内図 3 平面図 4 工事費算出表 5 配管立図 6 構造図 7 その他						

委 任 状	委 任 事 項	上記給水装置工事に関する一切の手続を委任します。	
	代 理 人	住 所	千葉県八街市榎戸415番地
		氏 名	株式会社 榎戸水道 代表取締役 榎戸 花子

水道課使用欄	受付	水 栓 番 号	量水器番号	摘 要
		給水申込負担金確認 年 月 日		

水道課記入欄

【記載例】

量水器を新設・口径変更・再設置する際に添付

様式第1号の2（第2条第1項第1号）

量 水 器 借 用 書

申請の日付を記入

〇〇年△△月□□日

水道事業管理者

八街市長 北 村 新 司 様

借用者 住所（所在地）

千葉県八街市八街ほ35番地29

氏名（名称及び代表者氏名）

八街 太郎

電話番号 043-443-0677

八街市給水条例第4条第1項の規定により給水装置工事を施工したいので、次のとおり量水器を借用します。

量 水 器		取 付 年 月 日	※ 検 定 満 期 年 月	※ 水 栓 番 号	※ 指 針
口径	※ 番 号				
20					

未記入


注 ※欄は記入しないこと。

【記載例】

様式第1号の3（第2条第1項第2号）

案 内 図

縮尺 1 / 2,500

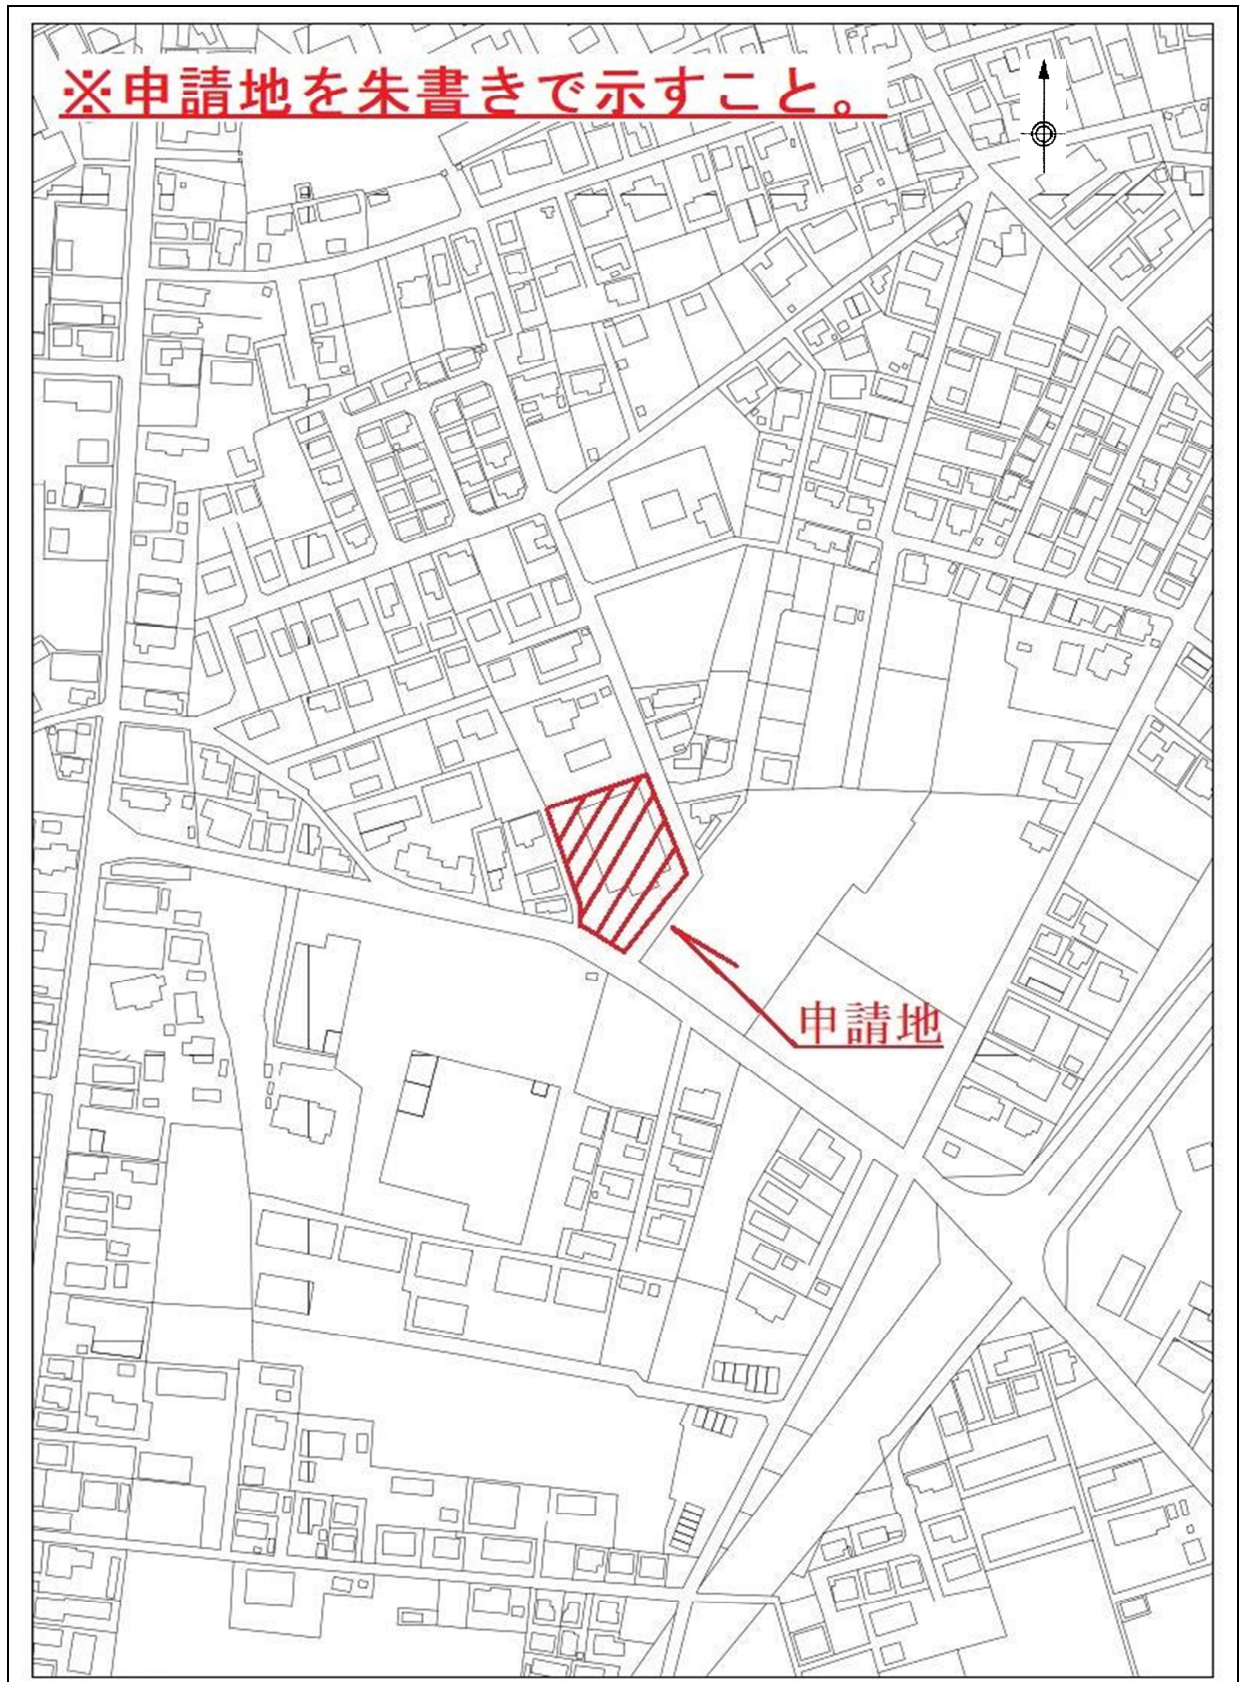

【記載例】

様式第1号の4（第2条第1項第3号）


平 面 図

縮尺 1／200

※新設給水装置部分は朱書きにすること。

※原則、道路境界から第一止水栓まで1 m以内

※原則、第一止水栓から量水器まで1 m以内

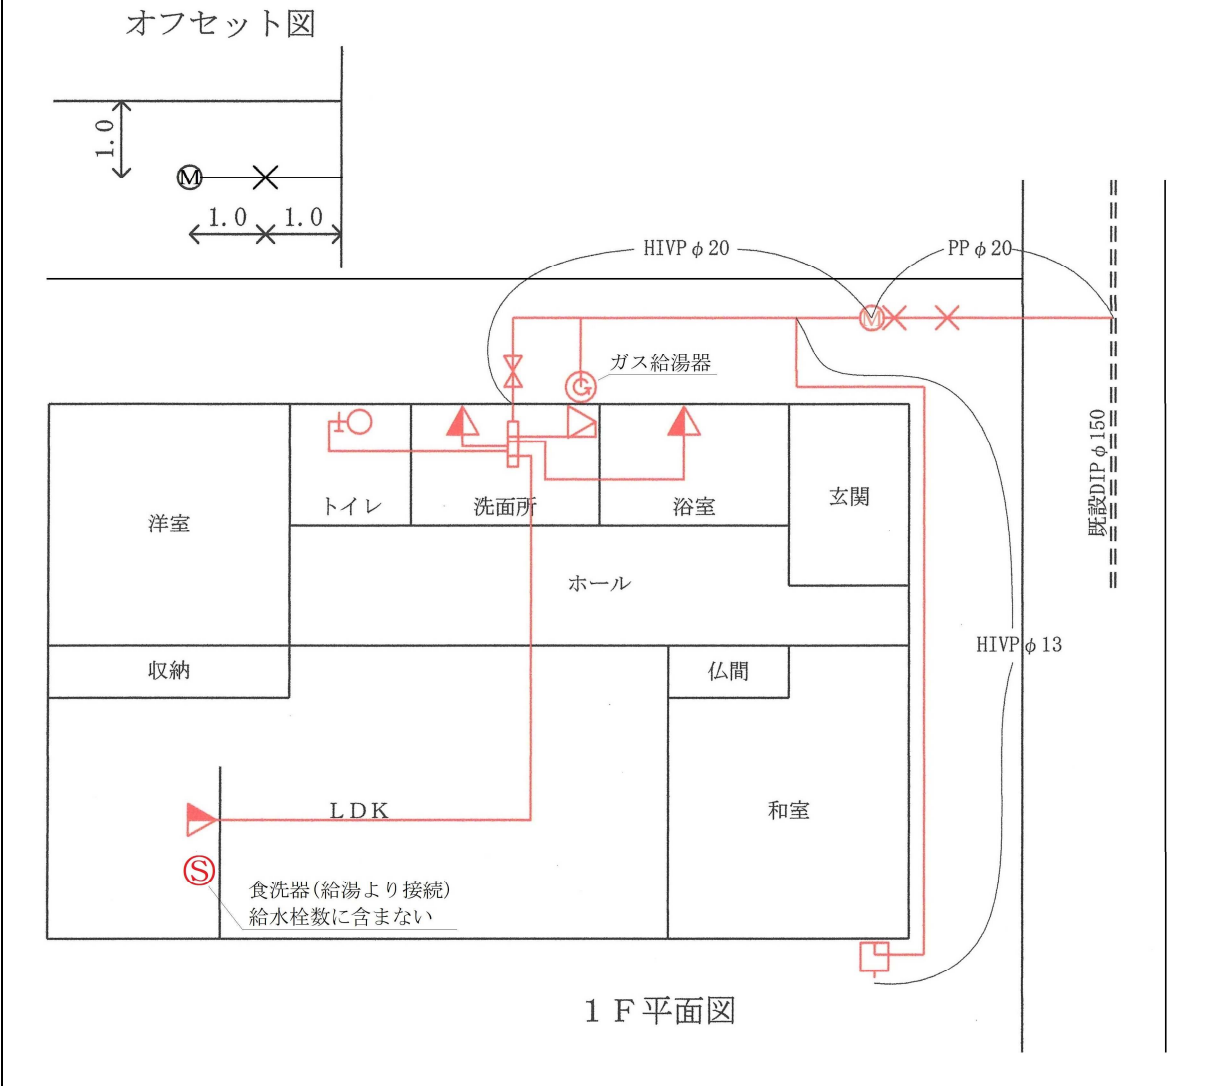

—×—	止 水 栓	敷地面積 145.8 m ² 、給水人口 2 人 給水方法 (1 直 結 2 受水槽) 給水装置の種類 (1 専 用 2 共 用) ・ 付近の通路、配水管、給水管、水栓、量水器、境界及び建物の位置を明確にすること。 ・ 配水管及び給水装置の形状及び材質を記入すること。
—Ⓜ—	量 水 器	
—□—	受 水 槽	
—□—	高架水槽	
—Ⓟ—	ポ ン プ	

【記載例】

様式第1号の5(第2条第1項第4号)

申請の日付を記入

水道課記入欄

工事費算出表

申請年月日	〇〇年 △△月 □□	受付番号	第 号	水栓番号	
工事場所	八街市大木671番地		口径	20mm	量水器番号
申請者	住所 千葉県八街市八街ほ35番地29 氏名 八街 太郎				
工事区分	1新設 2増設 3改造 4修繕 5撤去			給水方式	1直結 2受水槽
種類	1専用 2共用 3私設消火栓		工事区域	止水栓迄 止水栓+建物 建物のみ	
用途	1家事用 2営業用 3工業用 4官学病院用 5消火栓用 6その他(臨時)				

品名	区分	寸法	設計数量	精算数量
サドル付分水栓		150×20	1	
防食フィルム		125-150	1	
インサートコア		20	1	
ポリエチレン二層管		20	3.8	
分・止水栓用継手		20	1	
KMP継手回転60° LB		20	2	
シーリング止水栓		20	1	
止水栓筐		75×450	1	
コンクリート板		300×300 ×60	1	
KMP継手メータ用		20	1	
メータセット		20用	1	
HIVP		13	11.0	
HIVP		20	7.8	
HIチース		20	1	
HIチース		20×13	1	
HIソケット		13	1	
HIエルボ		13	4	
HIエルボ		20	1	
立水栓		13	1	
スリースハルブ		20	1	

品名	区分	寸法	設計数量	精算数量
バルブ筐		150×450	1	
ヘッド		5P	1	
XPEP		13	23.5	
万能ホーム水栓		13	1	
アングルバルブ		13	2	
ロータンク止水栓		13	1	
混合水栓		13	2	
シャワー水栓		13	1	
洗濯水栓		13	1	
ガス給湯器		20号	1	
設計	〇〇年 △△月 □□日			
着工予定	〇〇年 △△月 □□日			
竣工予定	〇〇年 △△月 □□日			
※着工	年 月 日			
※竣工	年 月 日			
※検査申請	年 月 日			
※検査	年 月 日			
※使用開始申請	年 月 日			
※給水承認	年 月 日			

注 ※欄は記入しないこと

使用材料は、水道法施行令(昭和32年政令第336号)第6条第2項に規定する基準に適合していることを確認しました。

指定給水装置 工事事業者	所在地 千葉県八街市榎戸415番地	名称 株式会社 榎戸水道
-----------------	----------------------	-----------------


【記載例】

様式第1号の6（第2条第1項第5号）

配 管 立 図

縮尺 1 / 200

- ※新設給水装置部分は朱書きにすること。
- ※原則、道路境界から第一止水栓まで1 m以内
- ※原則、第一止水栓から量水器まで1 m以内

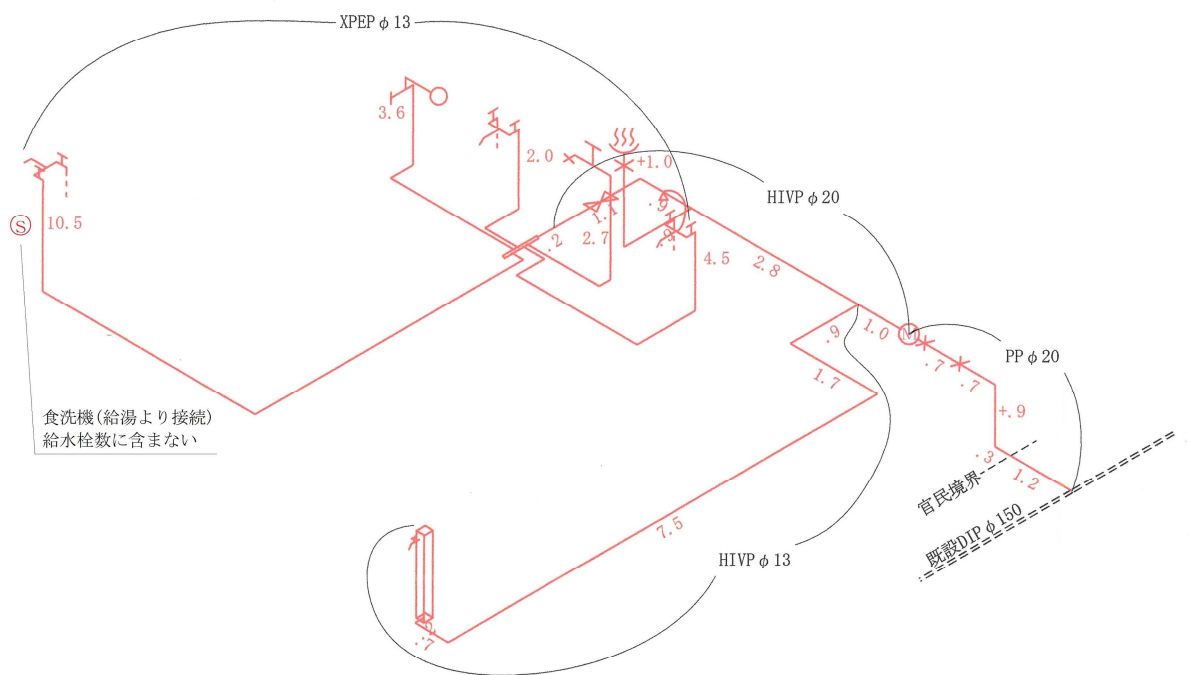

【記載例】

様式第 1 号の 7（第 2 条第 1 項第 6 号）

構 造 図

縮尺 1 /

構造図（受水槽、ポンプ施設、付帯装置その他の特殊な構造物の形状、寸法、材質及び能力等を表示した図書。縮尺は50分の1以上とする。）

※必要に応じ、添付すること。

※カタログ、メーカーの仕様書、構造図等の写し

【記載例】

様式第3号（第4条）

給水装置工事検査申請書

年 月 日

水道事業管理者
八街市長 北村 新司 様

申請者 住 所（所在地）
千葉県八街市八街ほ35番地29
氏 名（名称及び代表者氏名）
八街 太郎
電話番号
043-443-0677

八街市給水条例第6条第2項の規定により給水装置工事の工事検査を受けたいので、
次のとおり申請します。

給水工事申請受付	申請の日付を記入 〇〇年△△月□□日（第 水道課記入欄 号）
工 事 の 場 所	八街市 大木671番地
工 事 の 区 分	1 新設 2 増設 3 改造 4 修繕 5 撤去
給水装置工事施工者	株式会社 榎戸水道 代表取締役 榎戸 花子

※ 検 査 結 果		※ 検査立会人
検 査 年 月 日	年 月 日	指定工事業者側
検 査 所 見		残塩値 mg/L
検 査 員		※ 水 栓 番 号

注 ※欄は記入しないこと。 水道課記入欄

【記載例】

様式第4号(第7条第1項)

量水器を新設・口径変更・再設置する際に添付

申請の日付を記入

水道使用開始申請書

〇〇年△△月□□日

八街市水道事業

八街市長 北村新司 様

申請者 住 所

千葉県八街市八街ほ35番地29

(フリガナ) ヤチマタ タロウ
氏 名 八街 太郎


電 話 043-443-0677

八街市給水条例第12条の規定により水道を使用したいので、次のとおり申請します。

区 分	1 新設等	2 再開 (開栓)	開栓希望日	年 月 日
	3 臨時	開 栓 期 間	年 月 日 ~ 年 月 日	
使用者	住 所	千葉県八街市八街ほ35番地29		
	氏 名	八街 太郎		
	電 話	043-443-0677		
工事場所	八街市大木671番地			
水栓番号	量水器番号			
口 径	20mm	前使用者氏名		指針
指定給水装置	株式会社 榎戸水道			
工事事業者	代表取締役 榎戸 花子			
取付年月日	年 月 日	検定満期年月	年 月	

現地案内図 (詳しく、正確に) ※貼付けはしないこと (カラーコピー等を利用すること)。

※申請地を朱書きで示すこと。

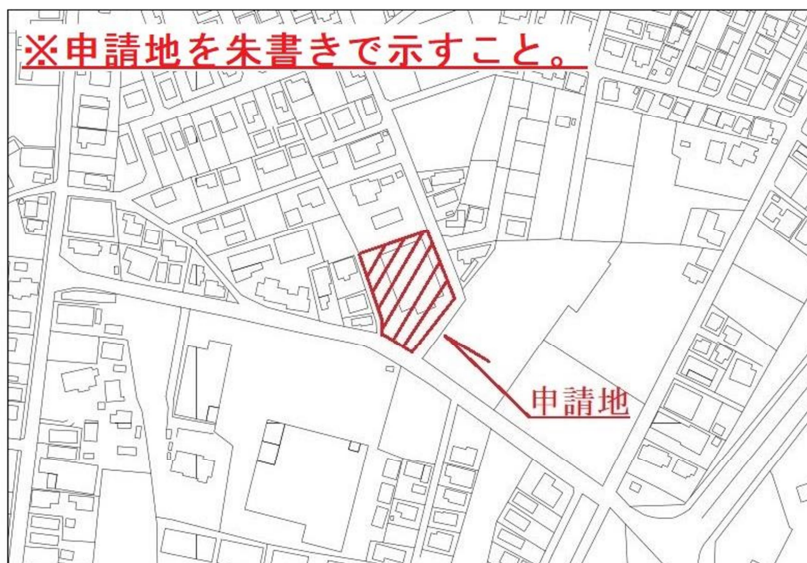

※仮設工事用請求先 〒 (289-1105) 電話 (043-443-0678)

住所及び会社名 千葉県八街市泉台1番地
榎泉台工務店

工事用水の仮請求先がある場合は、
右記のように余白へ記載すること。

【記載例】

給水装置工事確認書

水栓番号 _____

工事場所 八街市 大木671番地

申請者 八街 太郎

確認項目	確認結果
1. 管の種類	☒ 積算書のとおり ☐ 積算書訂正
2. 管の口径	☒ 積算書のとおり ☐ 積算書訂正
3. 布設延長	☒ 積算書のとおり ☐ 積算書訂正
4. 管の埋設深さ	☒ 公道部 ☒ 120 cm ☐ 浅層埋設
	☐ 私道部 ☐ 60 cm以上 ☐ 60 cm未満
	☒ 宅地内 ☒ 30 cm以上 ☐ 30 cm未満
5. 管の接合	☒ 適正
6. 逆流防止装置の設置状況	☒ 適正
7. 吐水口と越流面との間隔	☒ 適正
8. 給水用具の取付状況	☒ 適正
9. 給水栓等の位置	☒ 積算書のとおり ☐ 積算書訂正
10. 管の防護措置	☒ 適正
11. 使用材料の確認	☒ 認証品
12. 耐圧試験（1 MPa・30分間）	☒ 漏水なし（写真添付）
13. 水質検査	☒ 残留塩素0.1 mg/L以上を確認 ☐ なし
14. 明示シート敷設	☒ あり ☐ なし
15. 路面復旧状況	☒ 良好（ ☐ 仮復旧 ☒ 本復旧）

水道法第25条の10の規定に基づき、上記項目について確認したことを報告いたします。

〇〇年△△月□□日

指定給水装置工事事業者 株式会社 榎戸水道

給水装置工事主任技術者名 水野 節水